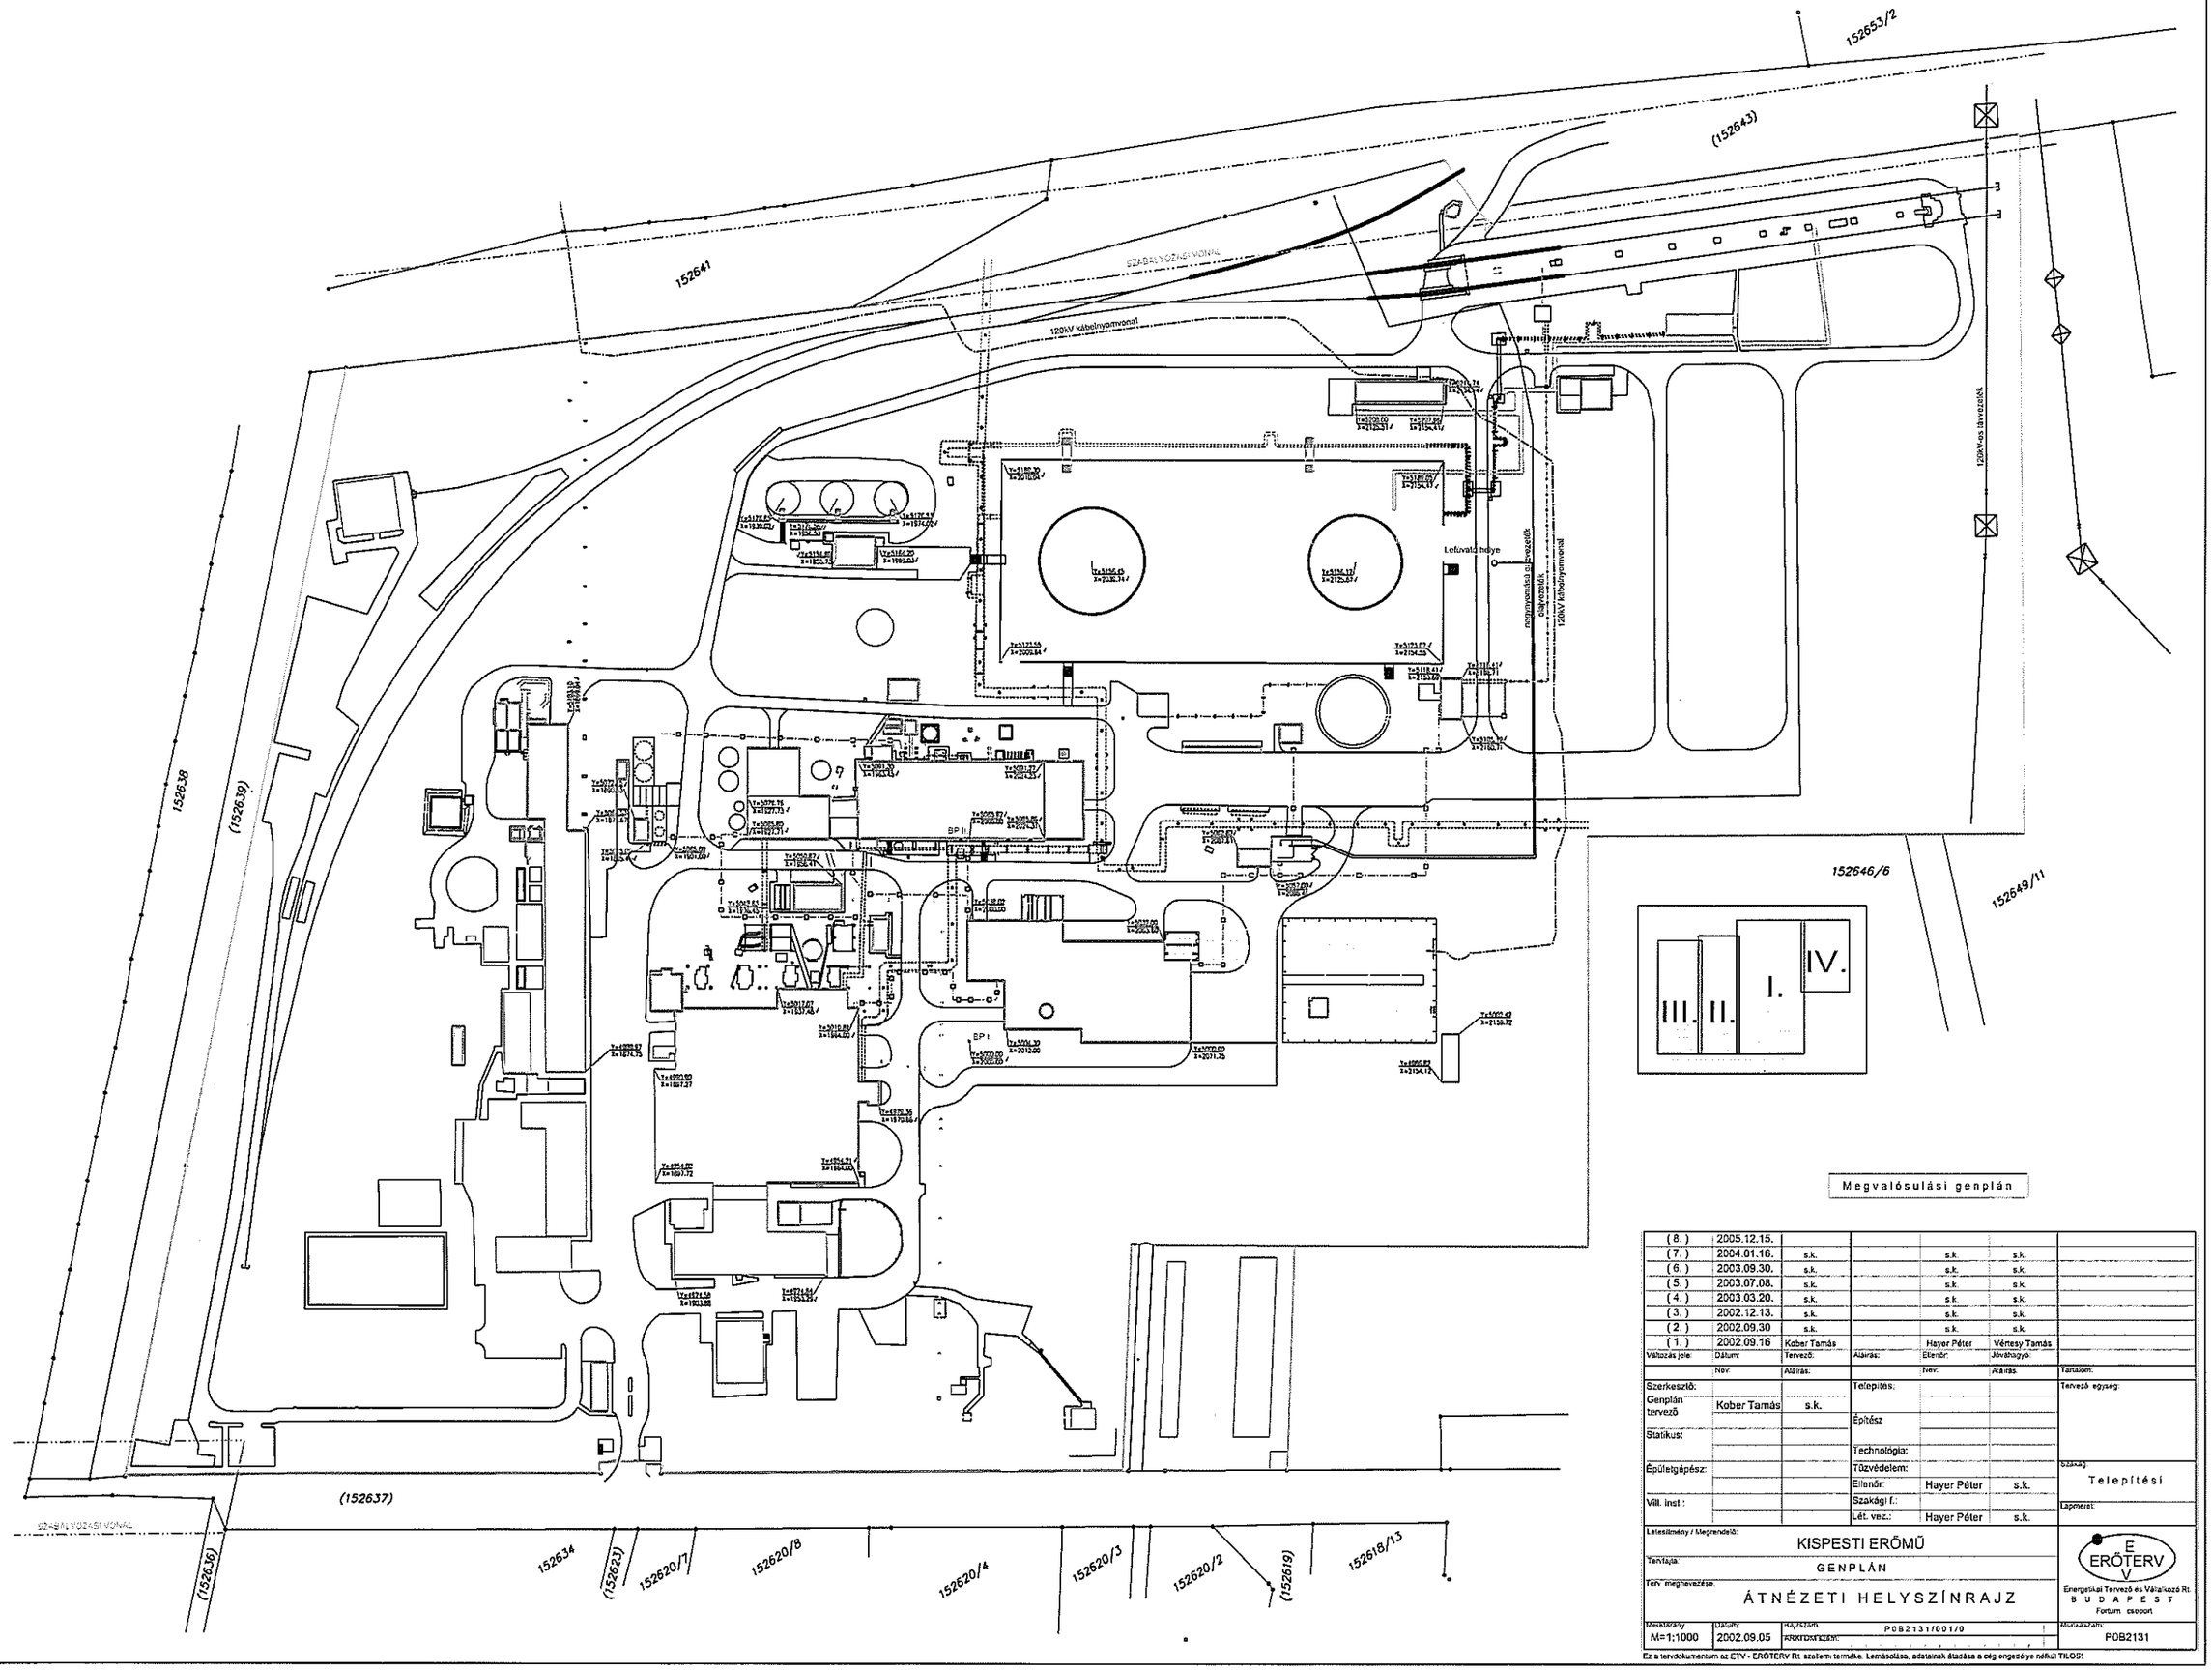

Megvalósulási genplán

(8.)	2005.12.15.					
(7.)	2004.01.16.	s.k.		s.k.	s.k.	
(6.)	2003.09.30.	s.k.		s.k.	s.k.	
(5.)	2003.07.08.	s.k.		s.k.	s.k.	
(4.)	2003.03.20.	s.k.		s.k.	s.k.	
(3.)	2002.12.13.	s.k.		s.k.	s.k.	
(2.)	2002.09.30	s.k.		s.k.	s.k.	
(1.)	2002.09.16	Kober Tamás		Hayer Péter	Vénesy Tamás	
Változás jele:	Dátum:	Tervező:	Aláírás:	Ellenőr:	Jóváhagyó:	Tartalom:
	Név:	Aláírás:		Név:	Aláírás:	
Szerkesztő:			Telepítés:			Tervező egység:
Genplán tervező	Kober Tamás	s.k.				
			Építész			
Statikus:						
			Technológia:			
Épületgépész:			Tűzvédelem:			Szakág: Telepítési
			Ellenőr:	Hayer Péter	s.k.	
Vill. inst.:			Szakági f.:			Lapméret:
			Lét. vez.:	Hayer Péter	s.k.	

Létesítmény / Megrendelő:
KISPESTI ERŐMŰ

Tervfajta:
GENPLÁN

Terv megnevezése:
ÁTNÉZETI HELYSZÍNRAJZ

E ERŐTERV V
Energetikai Tervező és Vállalkozó Rt.
BUDAPEST
Fortum csoport

Méretarány:	Dátum:	Rajzszám:	Munkaszám:
M=1;1000	2002.09.05	P0B2131/001/0	P0B2131

Ez a tervdokumentum az ETV - ERŐTERV Rt. szellemi terméke. Lemásolása, adatainak átadása a cég engedélye nélkül TILOS!