Változás jele	Dátum:	Név:	Aláírás:	Név:	Aláírás:
(1.)	2002.09.16	Kóbor Tamás		Hajnyr Péter	Vitéznyy Tamás
(2.)	2002.09.30	s.k.		s.k.	s.k.
(3.)	2002.12.13.	s.k.		s.k.	s.k.
(4.)	2003.03.20.	s.k.		s.k.	s.k.
(5.)	2003.07.08.	s.k.		s.k.	s.k.
(6.)	2003.09.30.	s.k.		s.k.	s.k.
(7.)	2004.01.16.	s.k.		s.k.	s.k.
(8.)	2005.12.15.				

Szerkesztő:			Telephely:		Terv.szá. egység:
Gergidu	Kóbor Tamás	s.k.	Építész		
Ikervezető:					
Stáliusz:			Technológia:		
Építészettörténet:			Tűzvédelem:		Vízjog: Telepítési
VIL hiet.:			Szilárdság:		
			Elektr.:	Hajnyr Péter	s.k.
Lépcsőház:			Lift. vez.:	Hajnyr Péter	s.k.

Lépcsőház: s.k.

Tervezők: ATNÉZETI HELYSZÍNRAJZ

Terv megnevezése: GENERÁLAN

Terület: KISPESTI EROMŰ

Lépcsőház / lépcsőmag: ÉRDTERV

Engedélyező Tervező és Vállalkozó Rt. BUDAPEST Fővám csoport
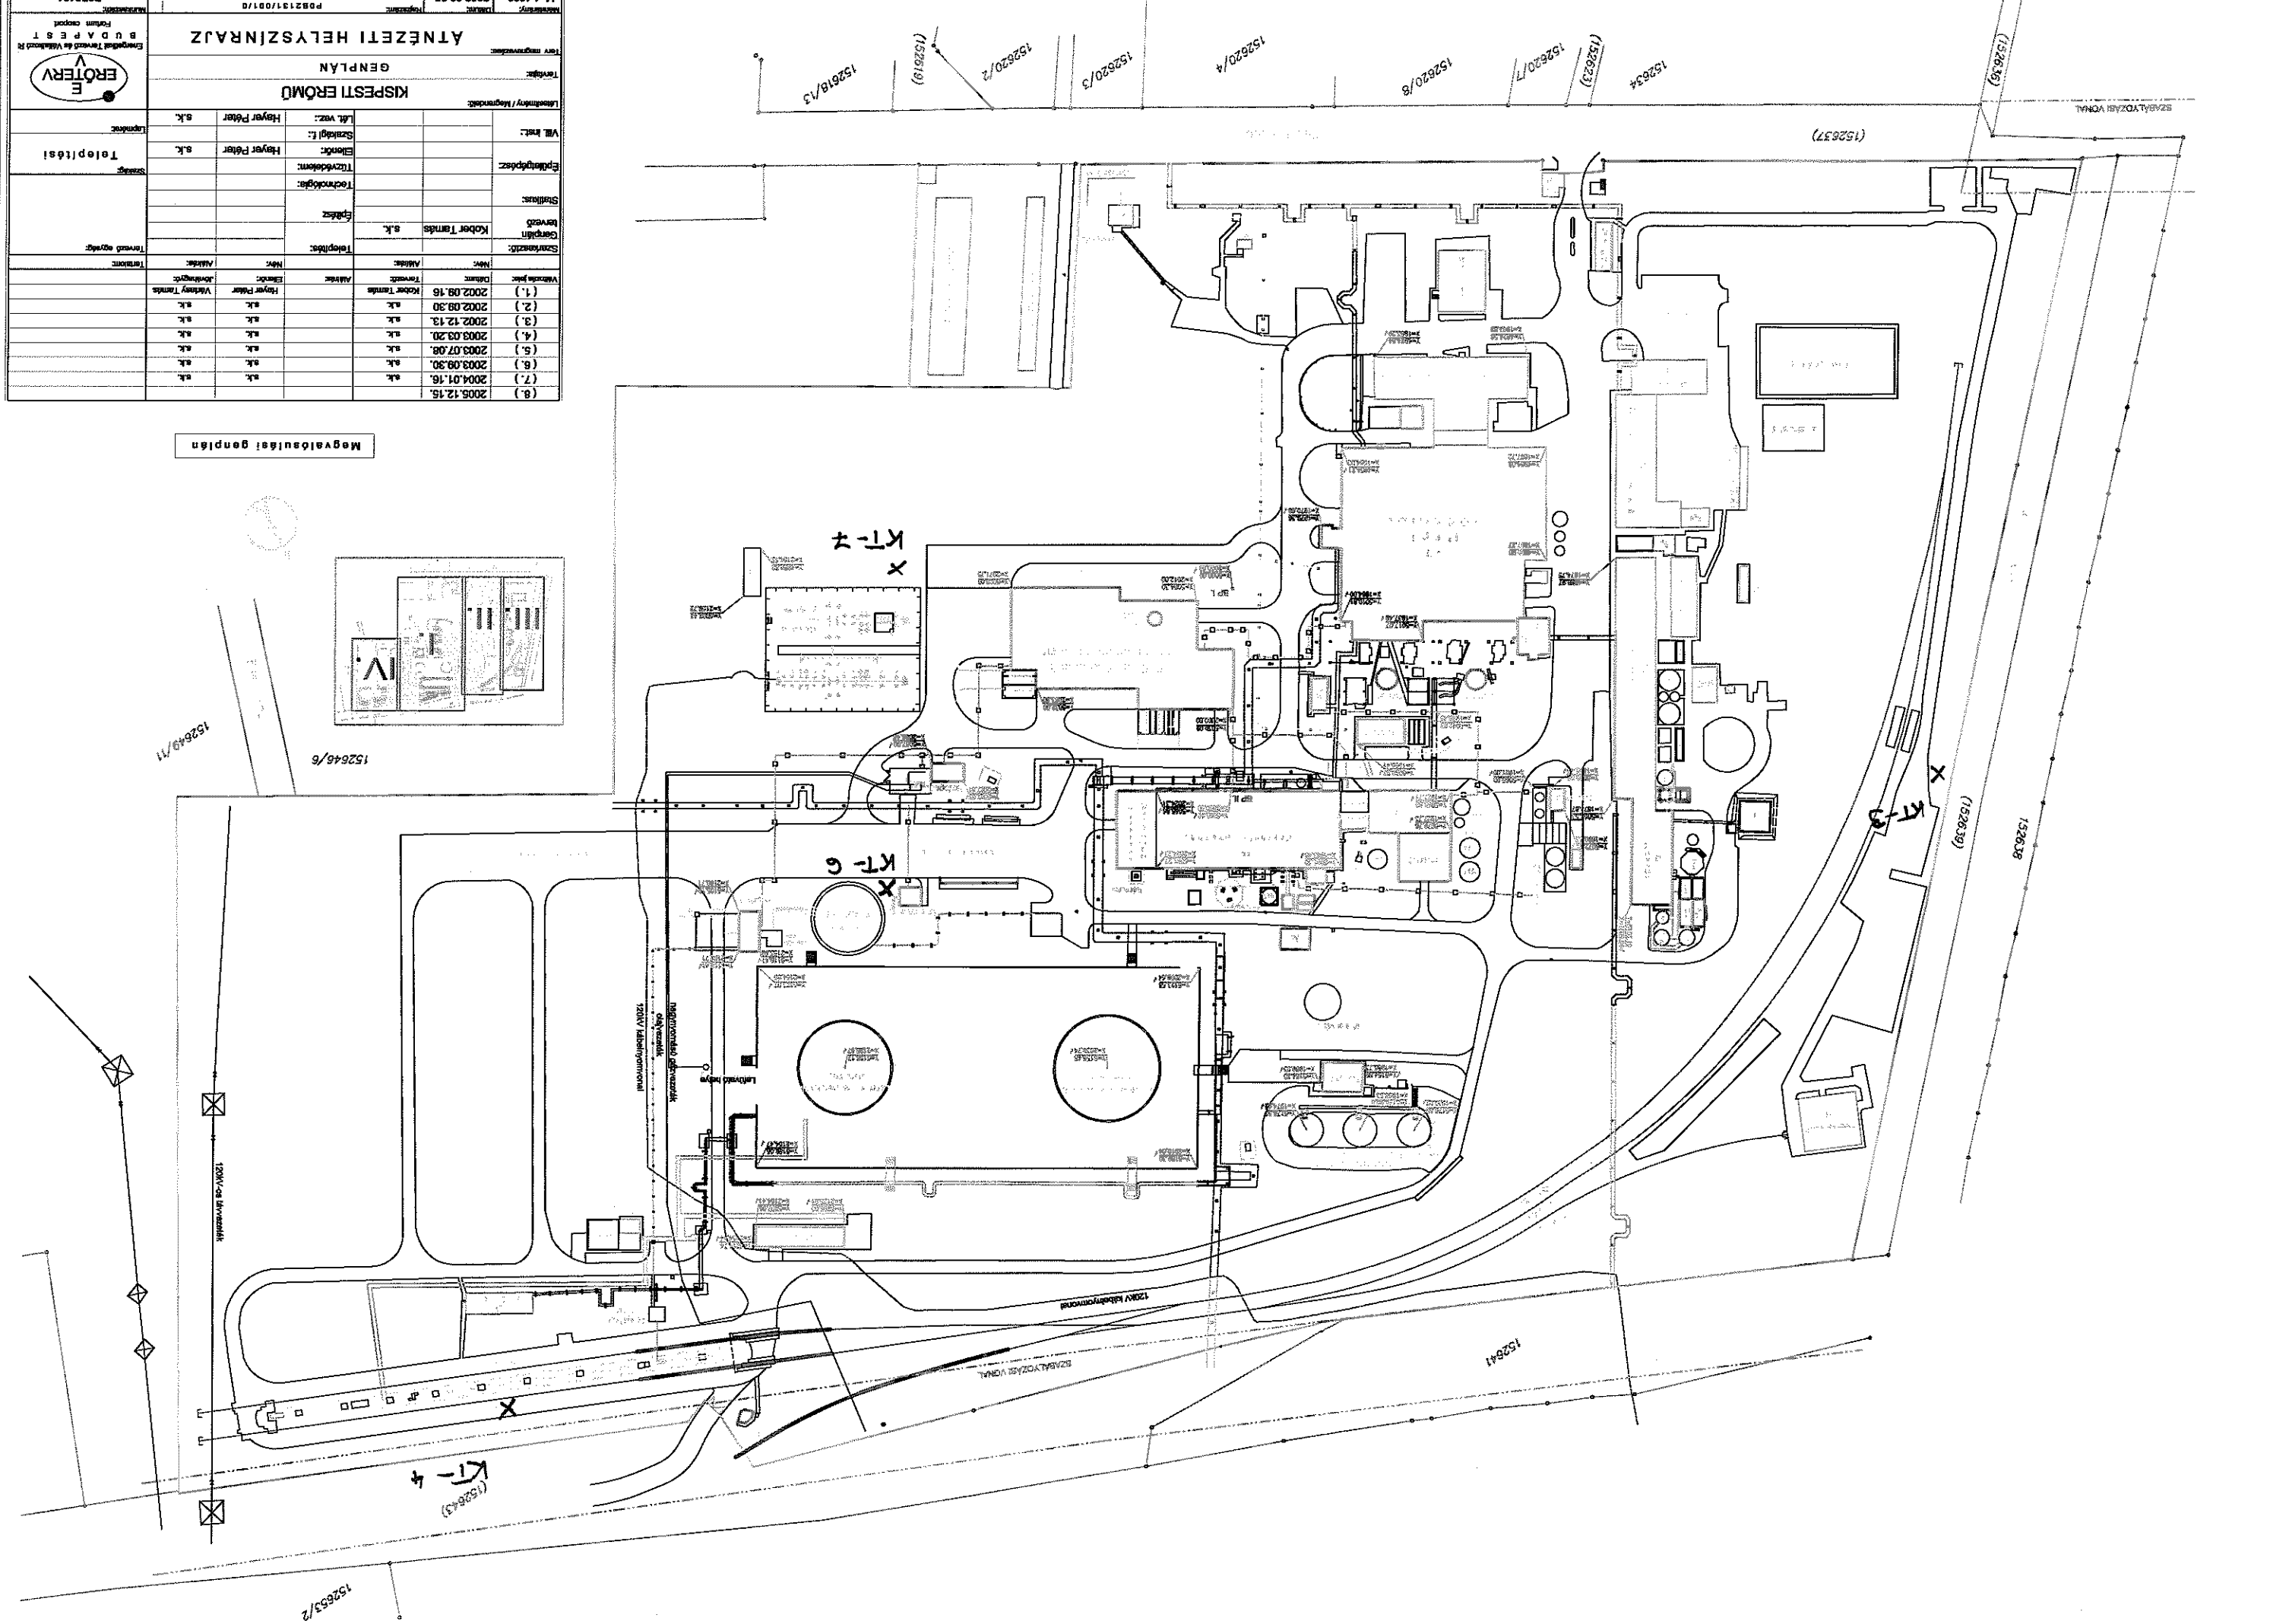
Megvalósulási genplan