




 Bányagép Kft. <i>Bányászat. Technológia. Környezetgazdálkodás</i>	
Duna-Dráva Cement Kft.	
„Dunaharaszti IV. – kavics, homok” védnevű bányatelek	
Dátum: 2026. február	Méretarány: 1:10 000
Jelmagyarázat  Bányatelek területe (közvetlen hatásterület)  Levegővédelmi (közvetett) hatásterület (55m)  Zajvédelmi (közvetett) hatásterület (34m)	
Átnézetes helyszínrajz	2. melléklet



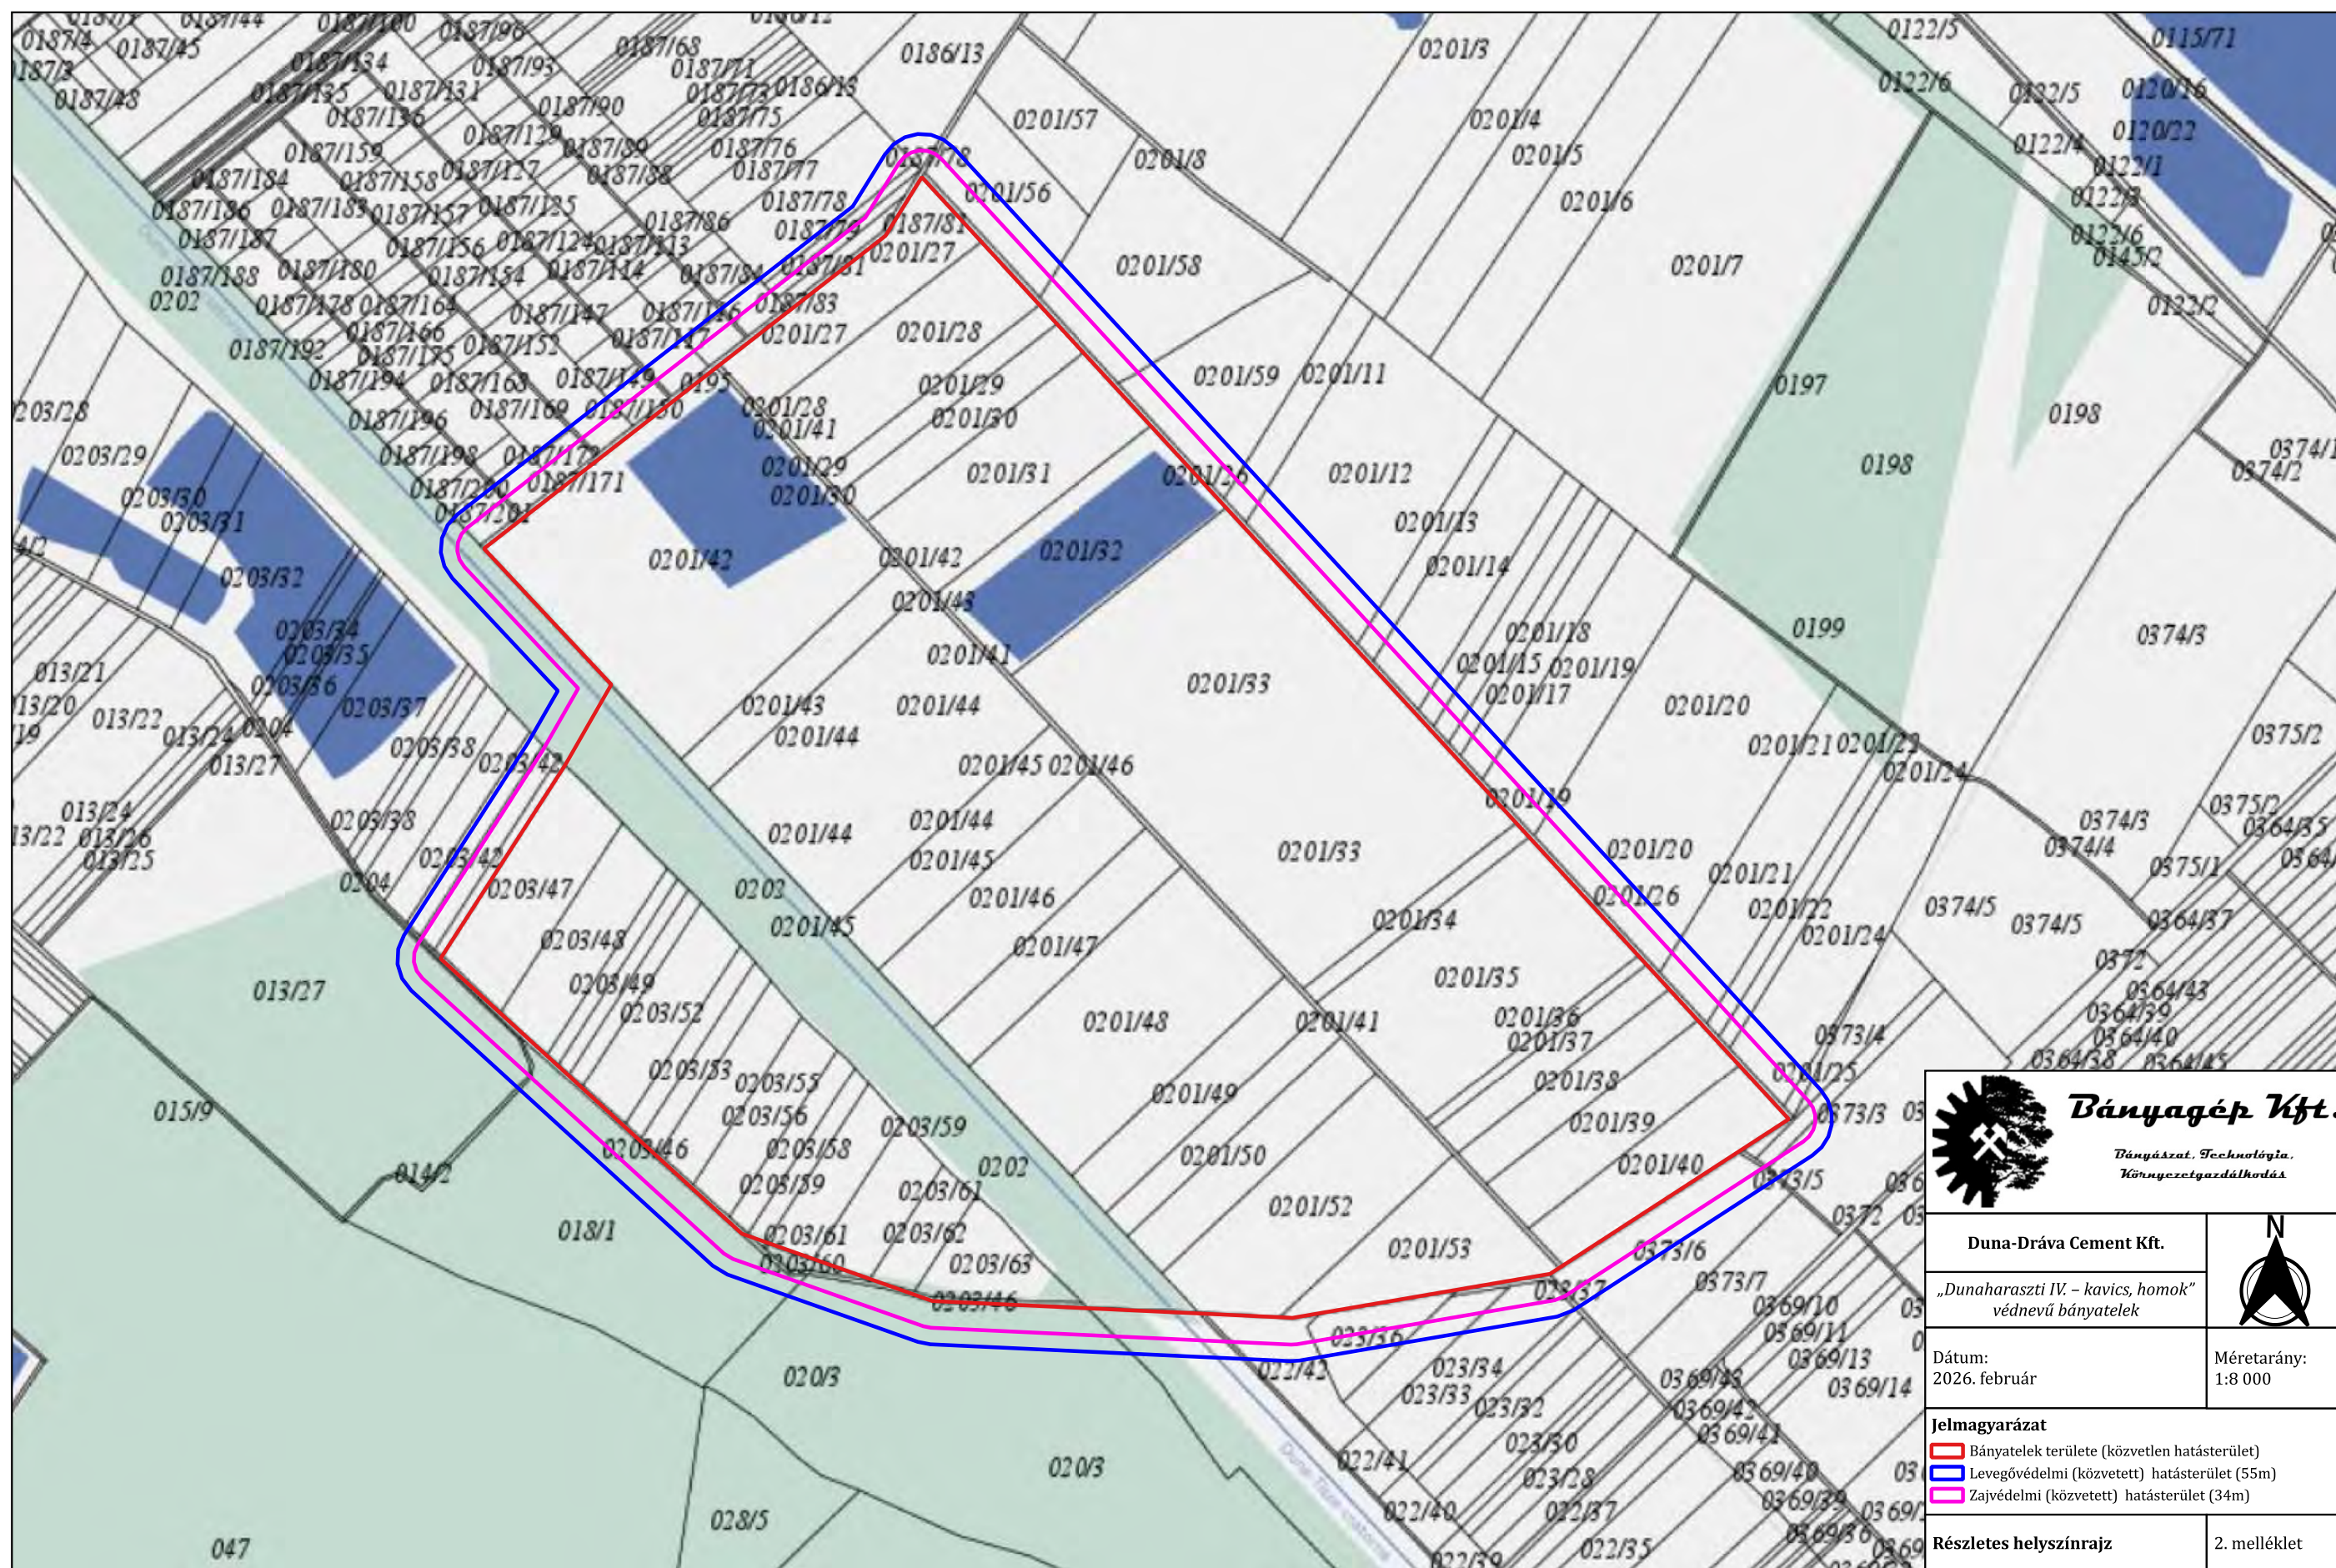

Bányagép Kft.
*Bányászat. Technológia.
Környezetgazdálkodás*

Duna-Dráva Cement Kft.	
„Dunaharaszti IV. – kavics, homok” védnevű bányatelek	
Dátum: 2026. február	Méretarány: 1:8 000
Jelmagyarázat [Red line] Bányatelek területe (közvetlen hatásterület) [Blue line] Levegővédelmi (közvetett) hatásterület (55m) [Magenta line] Zajvédelmi (közvetett) hatásterület (34m)	
Részletes helyszínrajz	2. melléklet



Alappont: Lechner Tudásközpont GNSS szolgáltatás
Bányaveszélyek szempontjából nem minősített bánya
Készítéséhez felhasznált alapadat: Ráckevei Járási Földhivatal adatszolgáltatása
Készült az állami alapadatok felhasználásával.
Felmérve RTK GPS-el és mérőállomással.
Térképezéskészítés AutocAD programmal.
Bányaveszélyek szempontjából nem minősített bánya
Jelmagyarázat:

- településhatár
- bányatelek határa
- határ és védőpálya a felszínen
- határ és védőpálya a talpsíkon
- DhE 9 kutatófúrások
- DhIV-03 talajvíz monitoring létesítmények

Alaplapjának tengerszint feletti magassága: 87,0 mBf.
Fedőlapjának tengerszint feletti magassága: 102,5 mBf.
A bányatelek területe: 140 ha 6901 m²

DUNA-DRÁVA CEMENT
HEIDELBERGCEMENT Group

Dunaharaszti IV. - kavics, homok
BÁNYAMŰVELÉSI TÉRKÉP

Bányaválalkozó:

Feladó műsz. vez.:

Füles bányamérő:

Molnár Péter

Berényi Gábor
ny.sz. 47

Vetület:

Magasság:

Méretarány:

EÖV

Balti

1 : 2000

Sorszám:

Felmérés:

Készült:

Duna IV-0028

2025. 08. 22

2025. 08. 24

2600 Vác, Kőhidpart dűlő 2



Alapfont: Lechner Tudásközpont GNSS szolgáltatás
Bányászati szempontjából nem minősített bánya
Készítéséhez felhasznált alapadat: Ráckevei Járási Földhivatal adatszolgáltatása
Készült az állami alapadatok felhasználásával.
Felmérés RTK GPS-el és mérőállomással.
Térképszerkesztés AutoCAD programmal.
Bányászati szempontjából nem minősített bánya
Jelmagyarázat:

- településhatár
- bányatelek határa
- határ és védőpálya a felszínen
- határ és védőpálya a talpsíkon
- DhE 9 kutatófúrások
- DhIV-03 talajvíz monitoring létesítmények

DUNA-DRÁVA CEMENT

HEIDELBERGCEMENT Group

Dunaharaszti IV. - kavics, homok

KITERMELÉSI ÉS VISSZATÖLTÉSI TERV

Bányavállalkozó:	Feladás m.ú. vez.:	Hiteles bányamérő:	Vetület:	EOV
	Molnár Péter	Berényi Gábor	Magasság:	Balti
		ny. sz. 47	Méretarány:	1 : 2000
			Sorszám:	001/IV-03/001
			Felvétele:	2025. 12. 10.
			Kiadás éve:	2026. 01. 09.

2600 Vsc. Köndöri út 2.

Alaplapjának tengerszint feletti magassága: 87,0 mBf.
Fedőlapjának tengerszint feletti magassága: 102,5 mBf.
A bányatelek területe: 140 ha 6901 m²